


Ремонт покрытия и благоустройство территорий парка В.И. Ленина
города Благодарного Благодарненского района Ставропольского края

Утверждаю :


Глава города Благодарный
Благодарненского района
Ставропольского края

Д.А. Тормосов

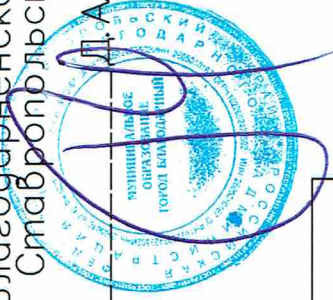

Исполнительная схема

- БР 100.30.15
- БР 100.20.8
- Дорожная одежда по типу 1
- Дорожная одежда по типу 2
- Дорожная одежда по типу 3
- Устройство плитки по типу 2 (цветная по основанию)
- Ремонт подпорной стены
- Ремонт ступенек
- Вазон железобетонный квадратный

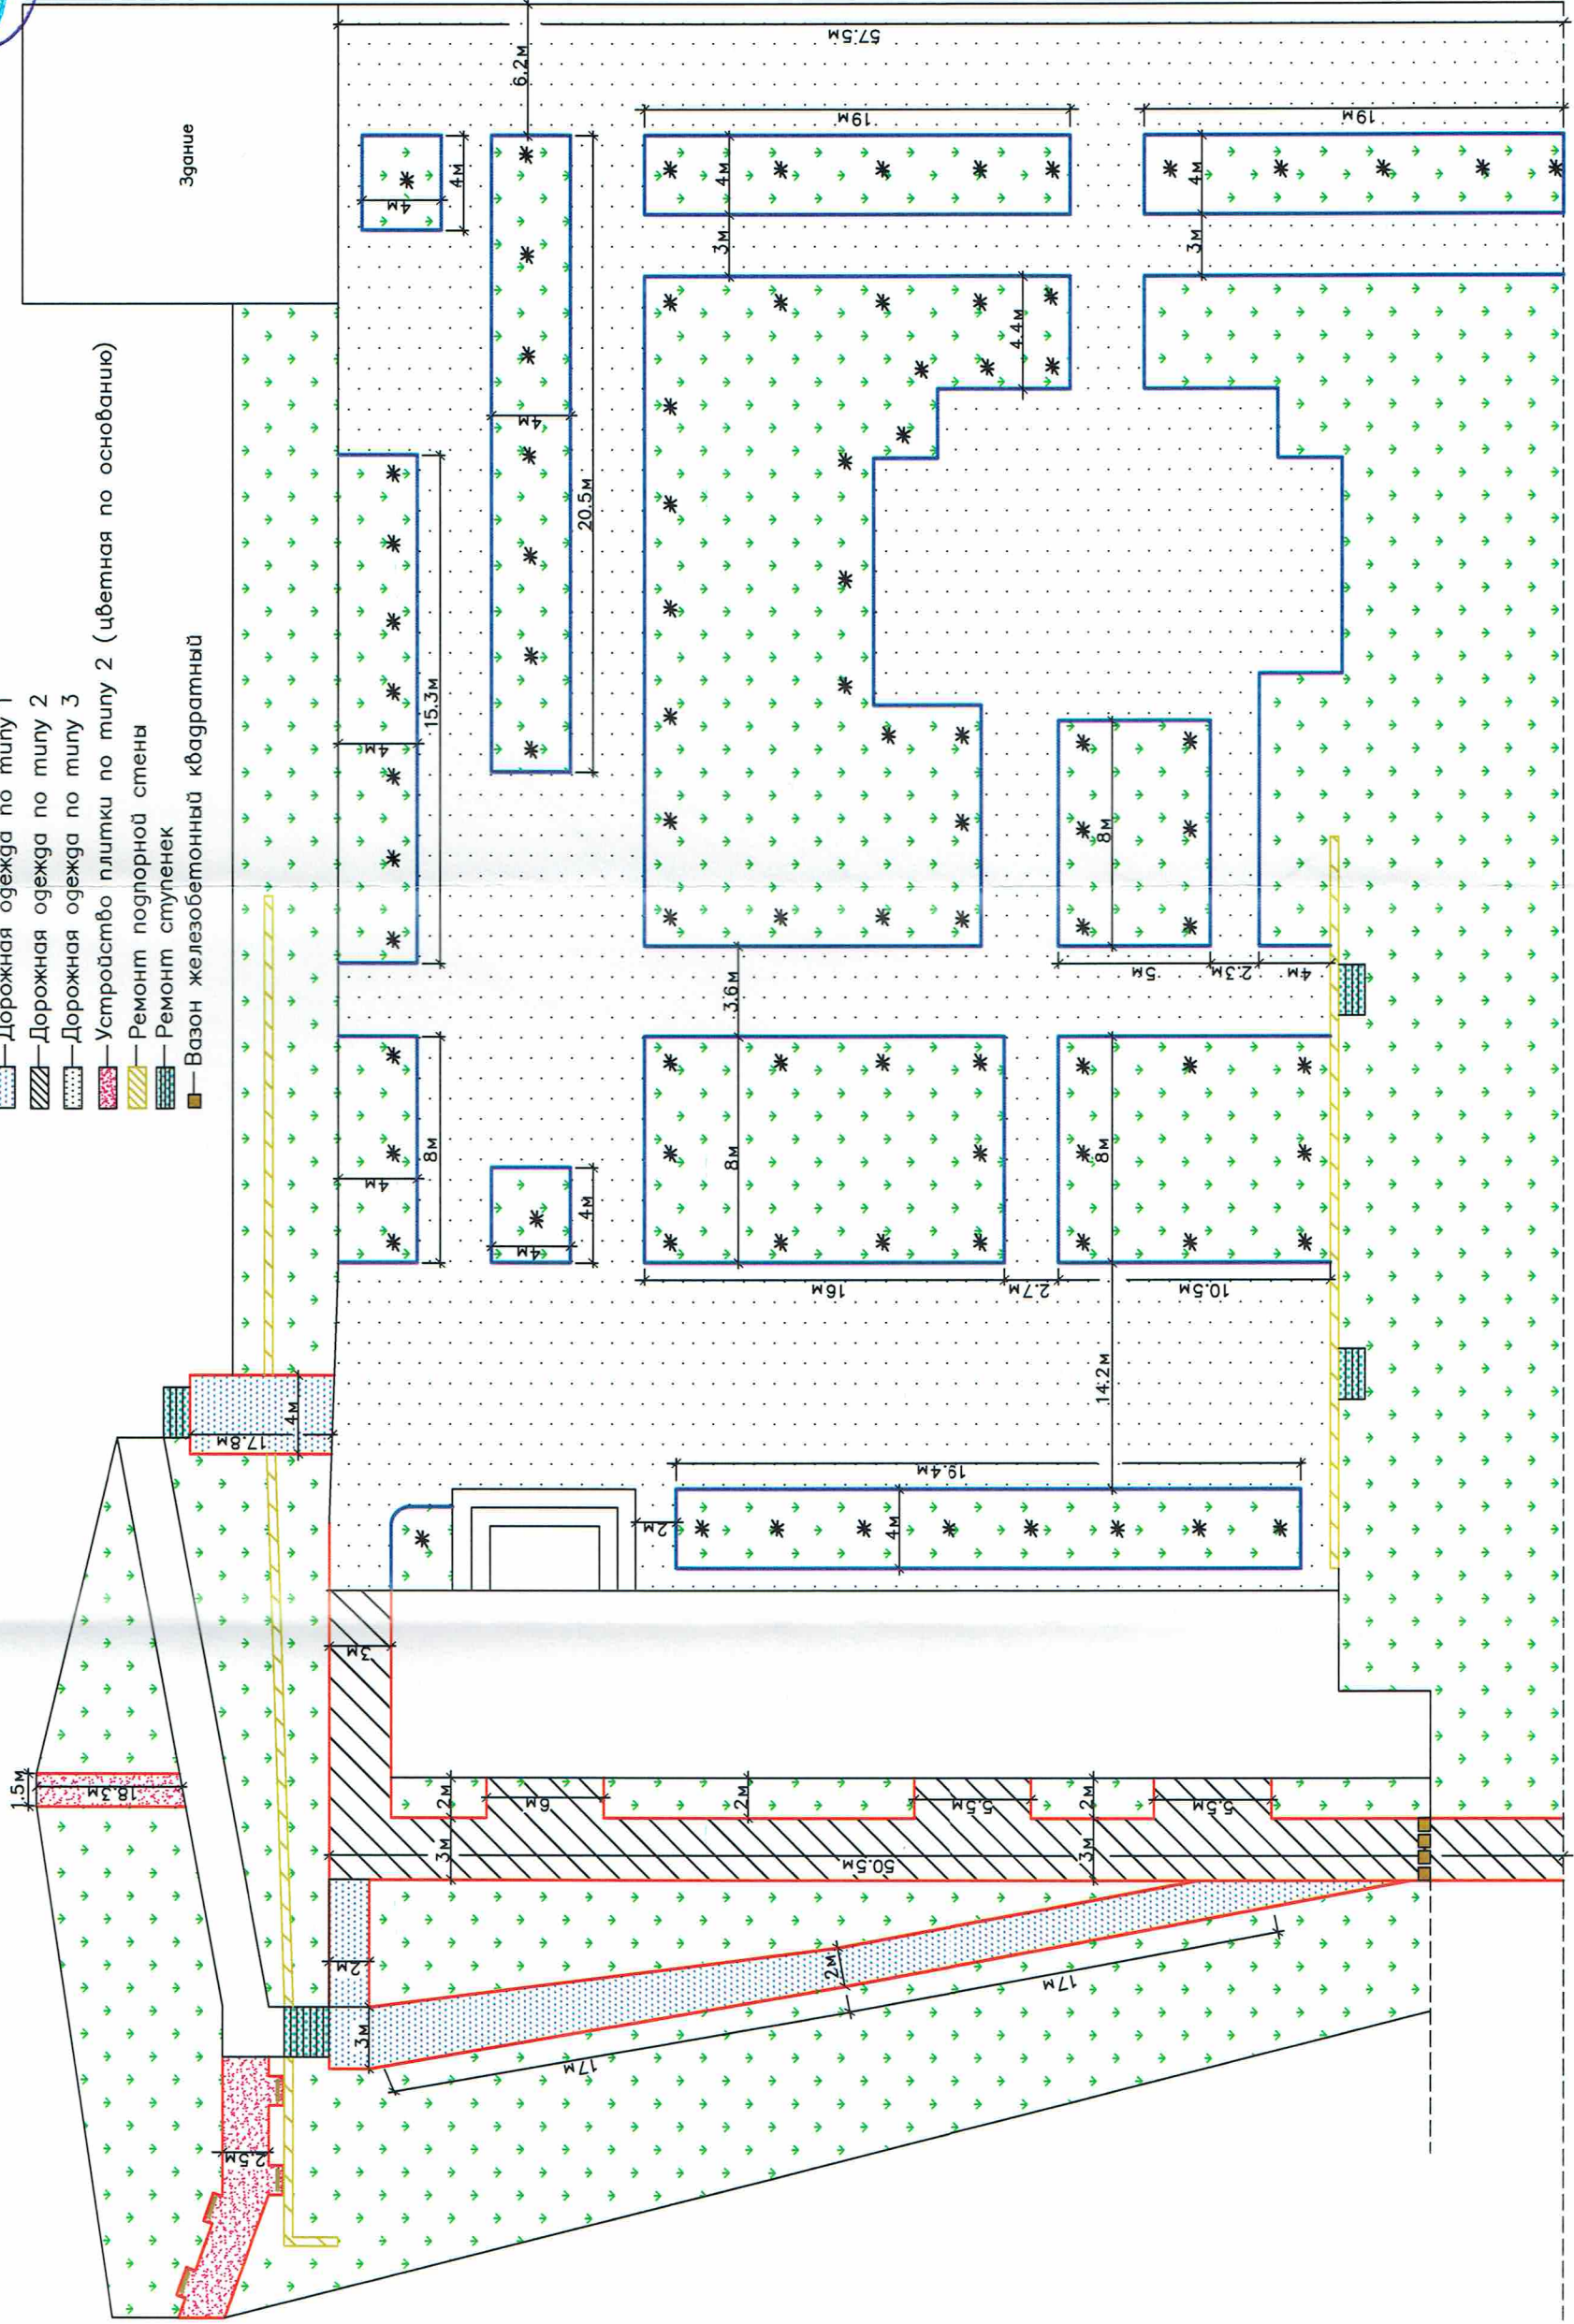

Здание

ООО «СТРОИТЕЛЬНЫЙ ДОРОЖНЫЙ КОНТРОЛЬ»		«СТРОИТЕЛЬНЫЙ ДОРОЖНЫЙ КОНТРОЛЬ»		Исполнит. А.Л. Притков		Принят. Н.В. Сурова	
Стация	Лист	Лист	Лист	Изм.	Колуч.	Лист.	Наок.