



Ремонт покрытия и благоустройство территорий парка Ветеран
 города Благодарного Благодарненского района Ставропольского края
 Исполнительная схема

Утверждаю :
 Глава города Благодарного
 Благодарненского района
 Ставропольского края
 Тормосов

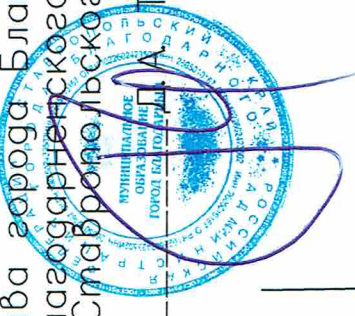

Изм. Кол.ч./Лист	Исполнит.	Принят			
Лист. Наок. Подпись. Дото	А.П. Притков	Н.Д. Сыров			
ООО «СТРОИТЕЛЬНЫЙ ДОРОЖНЫЙ КОНТРОЛЬ»					
ОБЩЕСТВО С ОГРАНИЧЕННОЙ ОТВЕТСТВЕННОСТЬЮ					
«СТРОИТЕЛЬНЫЙ ДОРОЖНЫЙ КОНТРОЛЬ»					
ООО «СТРОИТЕЛЬНЫЙ ДОРОЖНЫЙ КОНТРОЛЬ»					

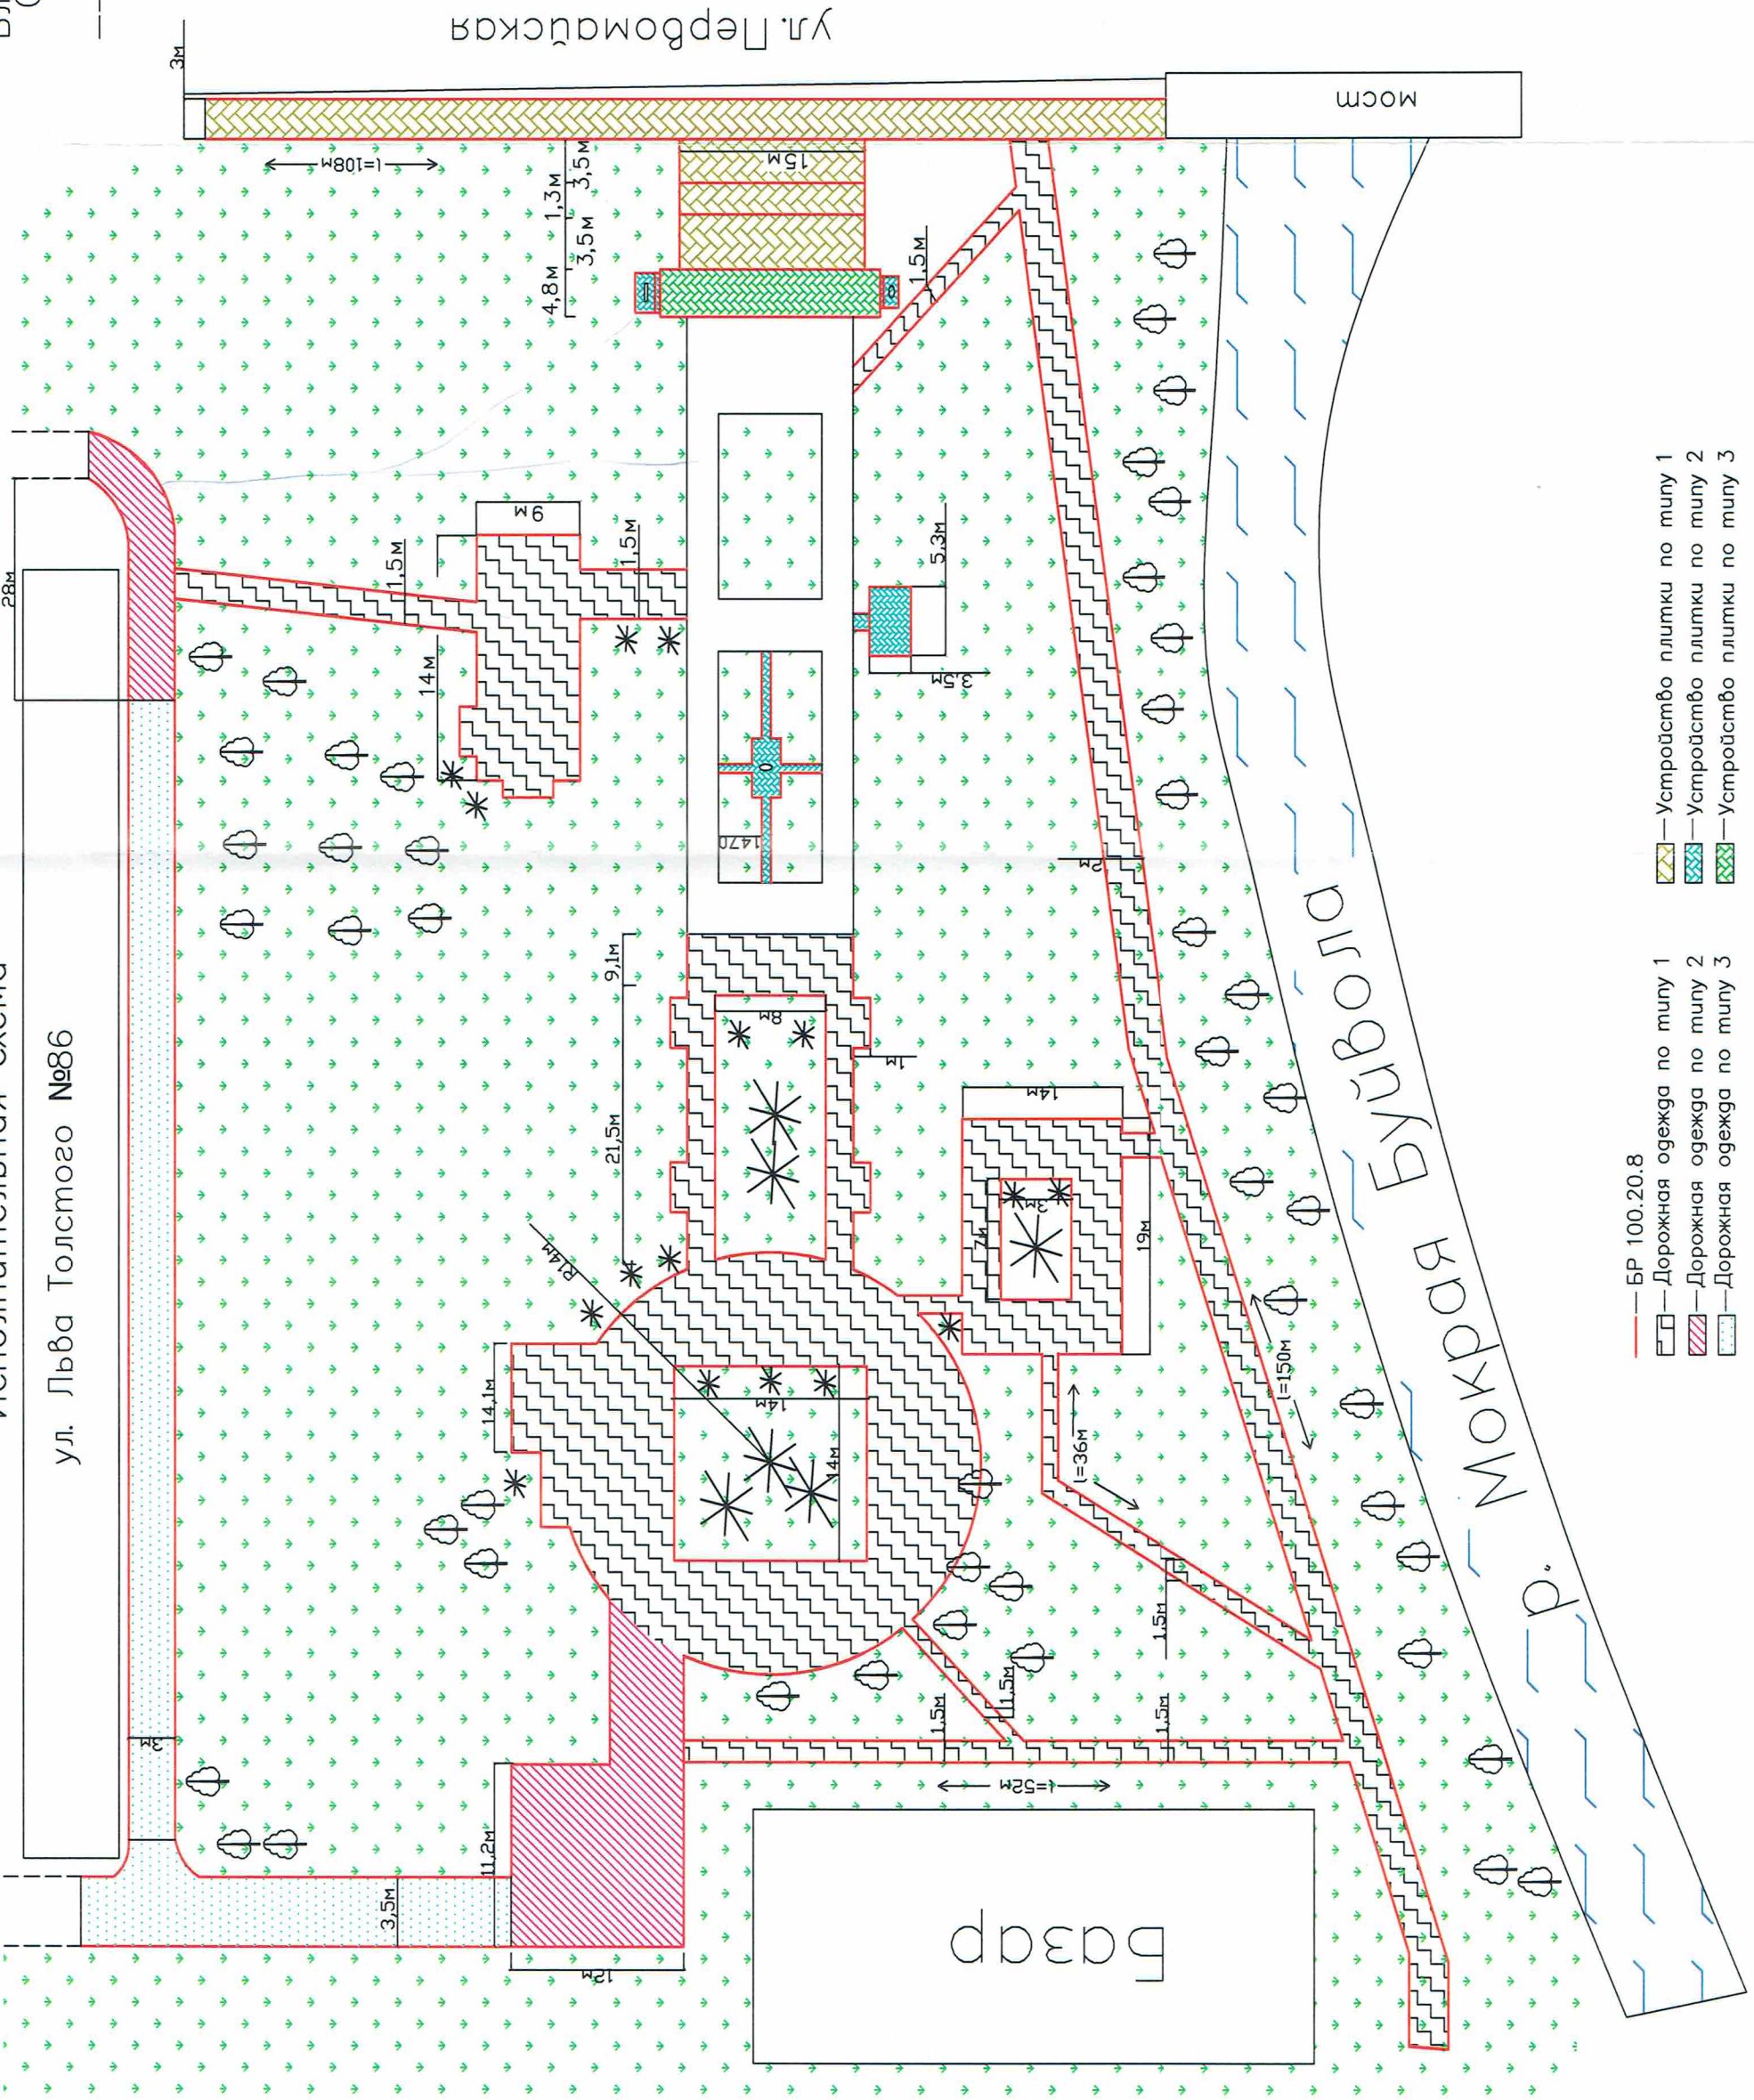

- БР 100.20.8
- Дорожная одежда по типу 1
- Дорожная одежда по типу 2
- Дорожная одежда по типу 3
- Устройство плитки по типу 1
- Устройство плитки по типу 2
- Устройство плитки по типу 3