


Ремонт дворовых территорий многоквартирных домов, проездов к дворовым территориям многоквартирных домов по пер. Кочубея г. 40, пл. Достоевского г. 2,3,4,5,6,7,8,9 города Благодарного Благодарненского района Ставропольского края

Исполнительная схема

ул. Чапаева

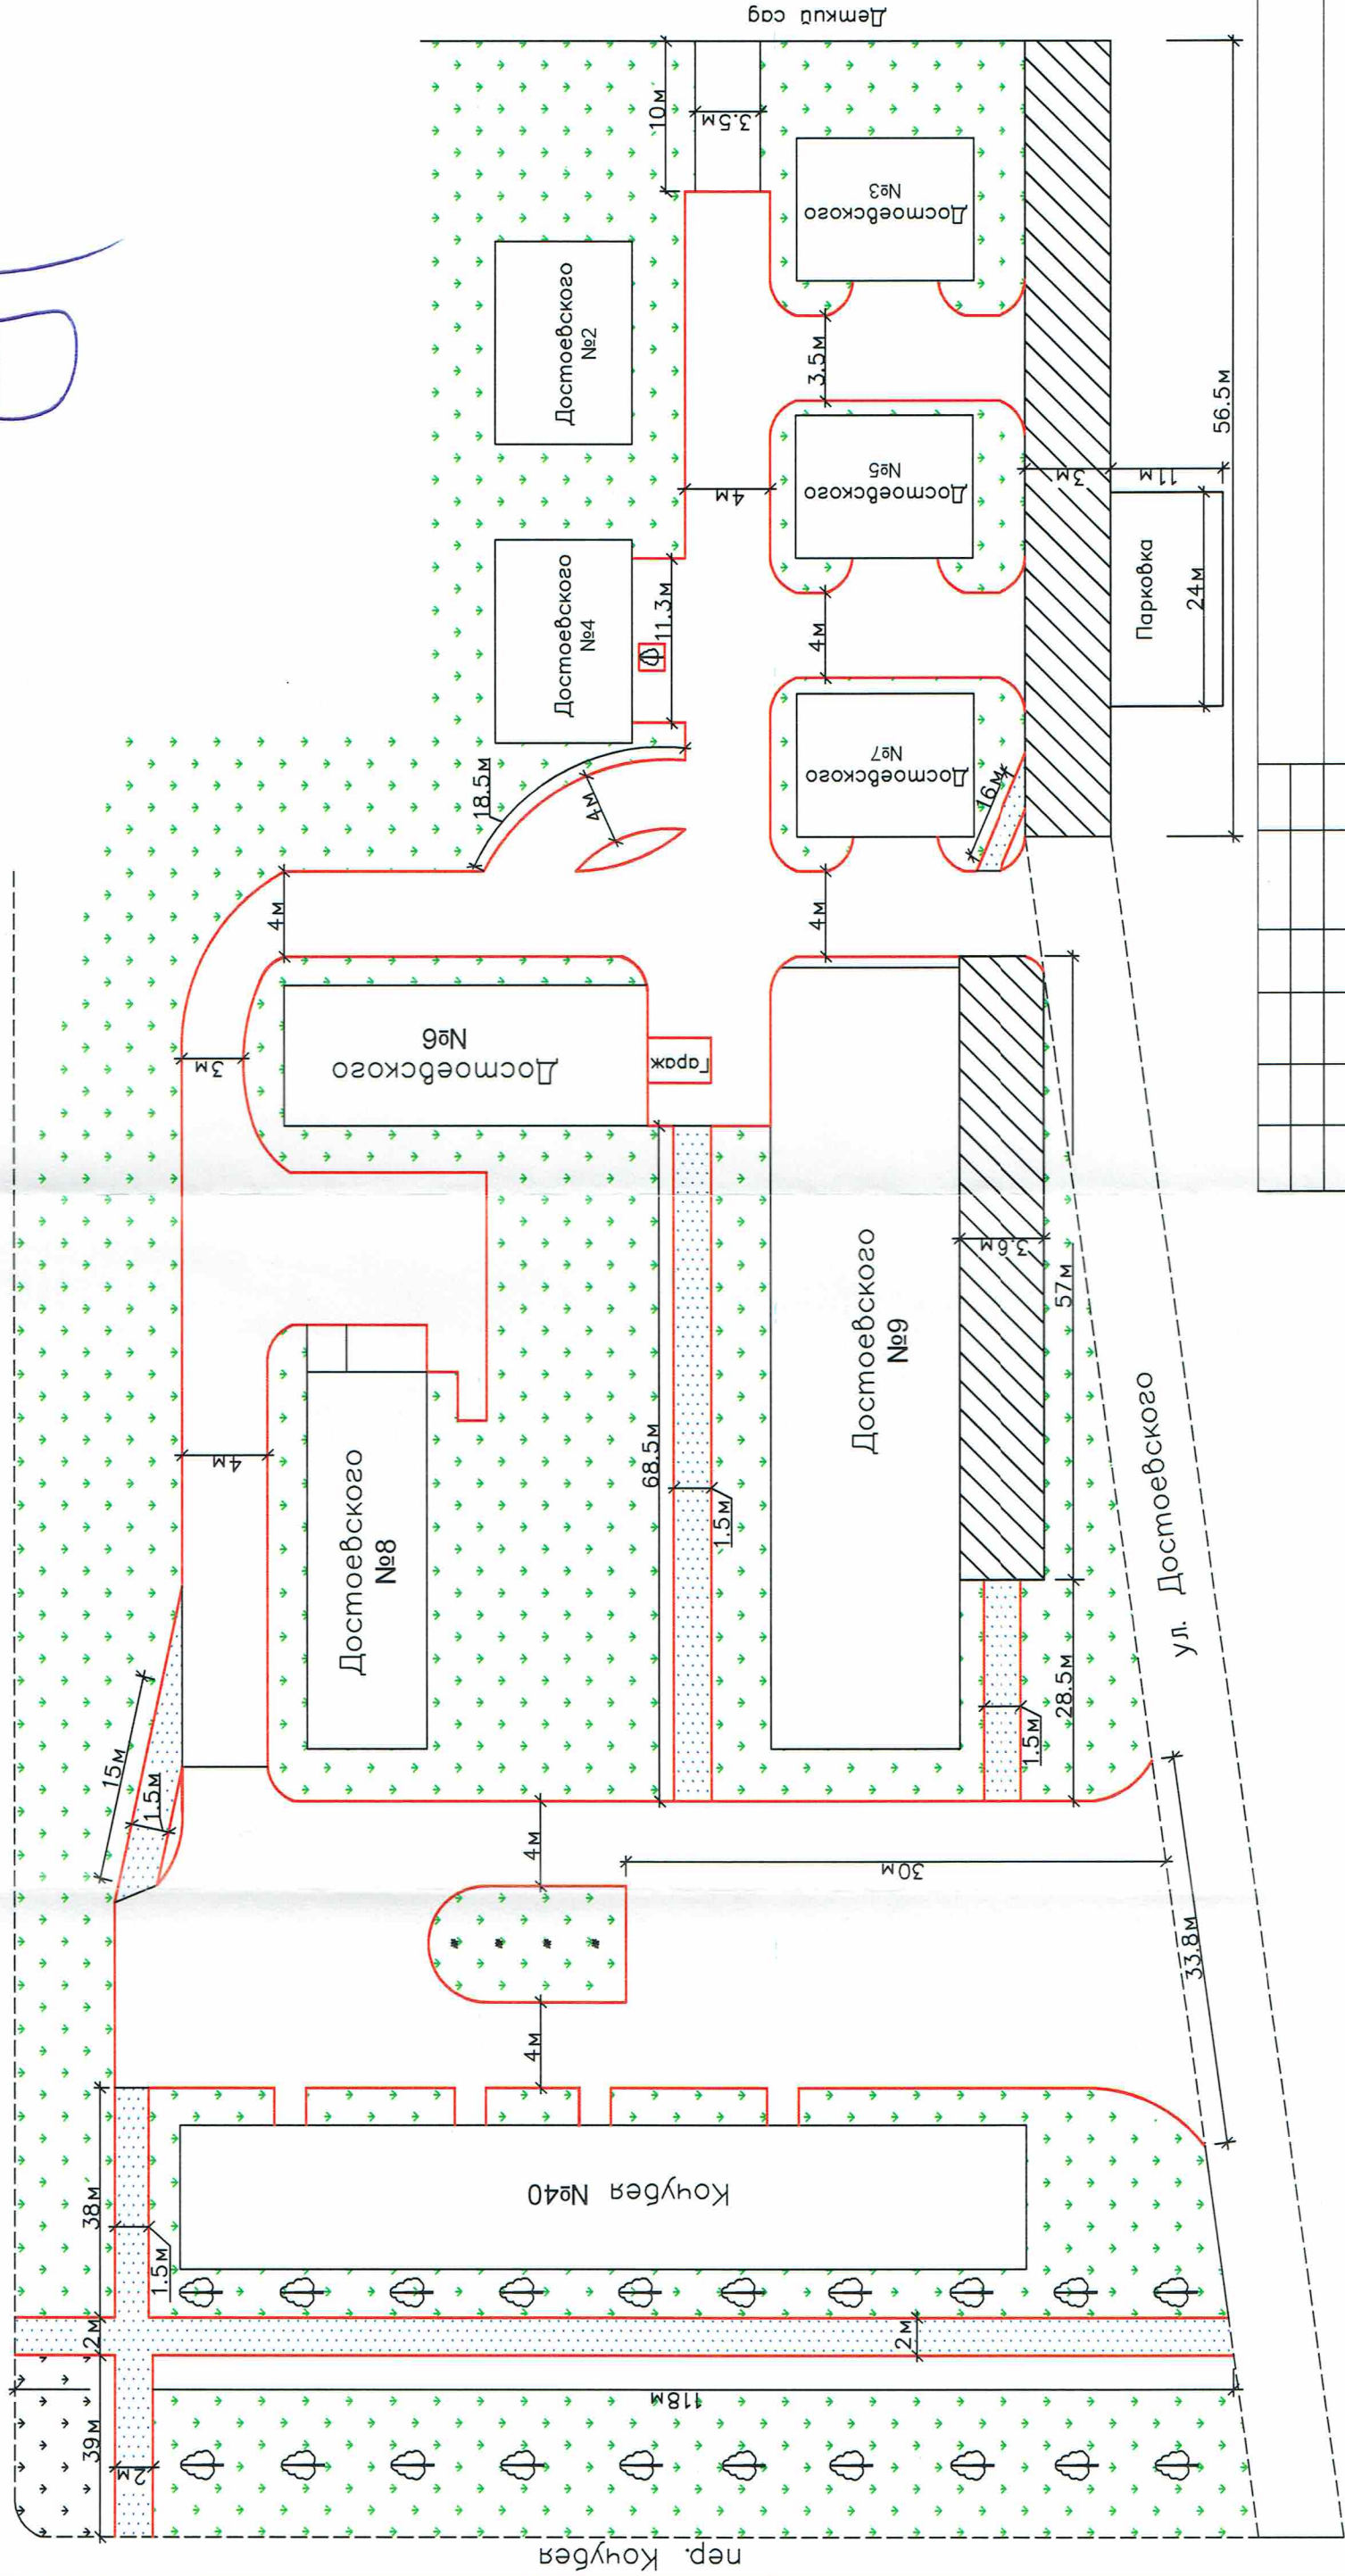

- БР 100.20.8
- Дорожная одежда по типу 1 (Механизировано)
- ▨ Дорожная одежда по типу 2
- ▤ Тротуар



Име. N подл.	Подп. и дата	Взам. име. N
--------------	--------------	--------------

Изм.	Колыч	Лист	Ндок.	Подпись	Дата
				А.Г. Притков	
				Н.Ю. Сырова	

Стадия	Лист	Листов



«Стройдорконтроль»
000