




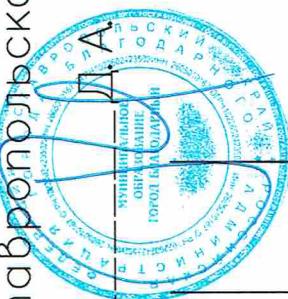
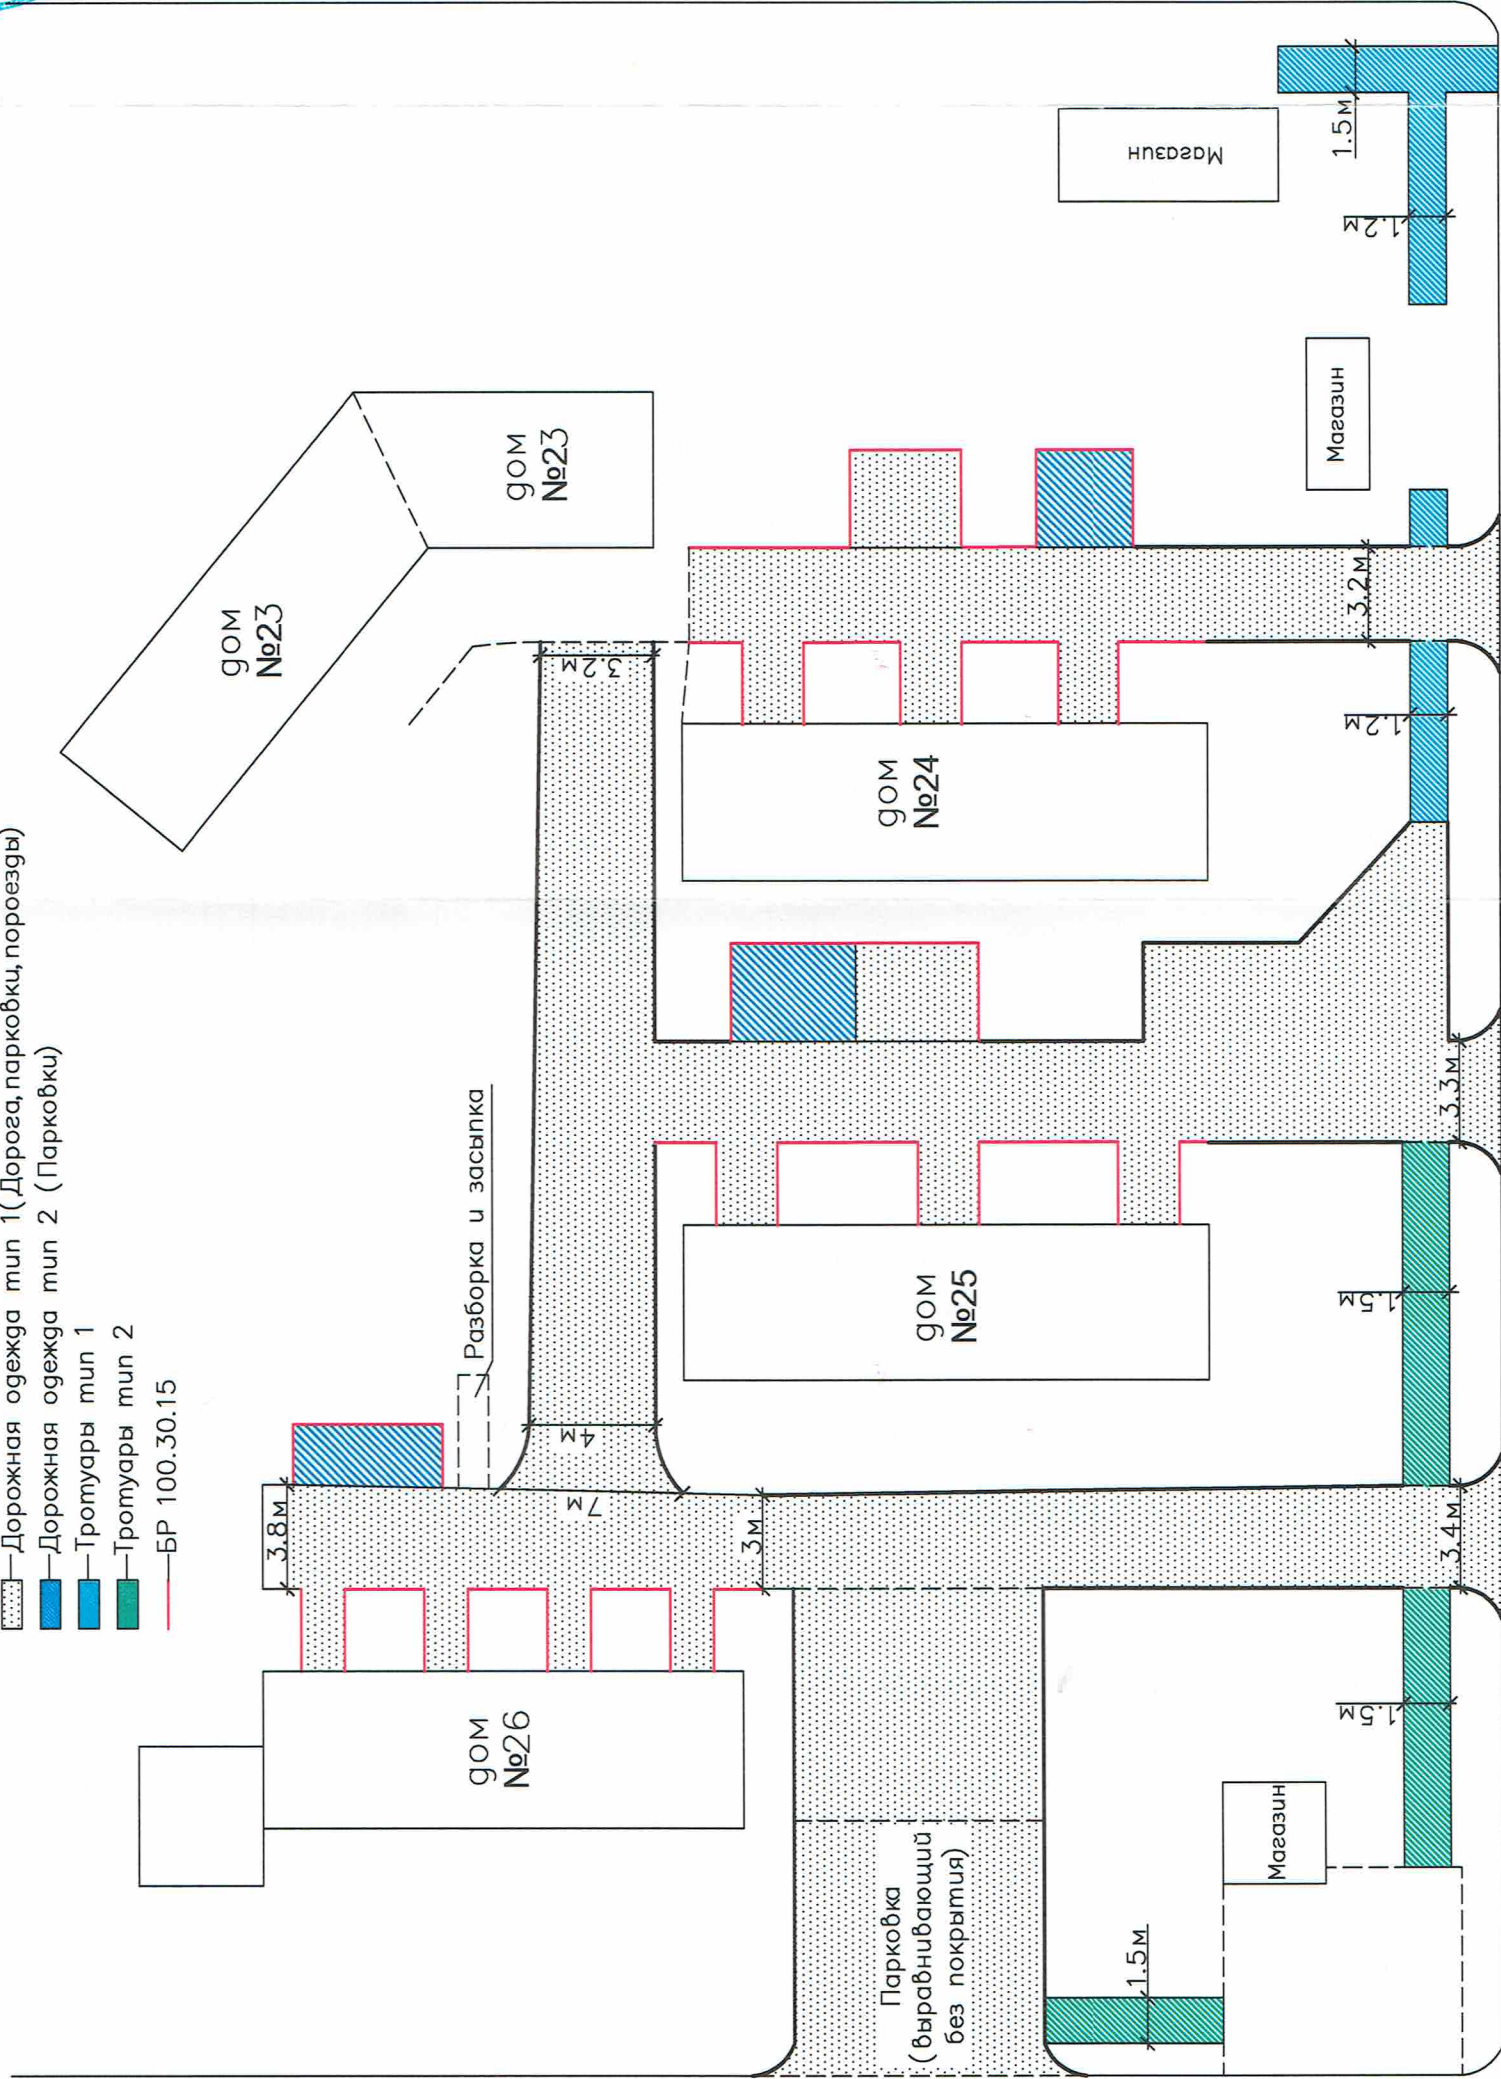




”Ремонт дворовых территорий многоквартирных домов, проездов к дворовым территориям многоквартирных домов по пл. Строителей N24, N25, N26 города Благодарного Благодарненского района Ставропольского края”

Утверждаю :
Глава города Благодарный
Благодарненского района
Ставропольского края
Д.А. Тормосов

Исполнительная схема

-  Дорожная одежда тип 1 (Дорога, парковки, проезды)
-  Дорожная одежда тип 2 (Парковки)
-  Тротуары тип 1
-  Тротуары тип 2
-  БР 100.30.15

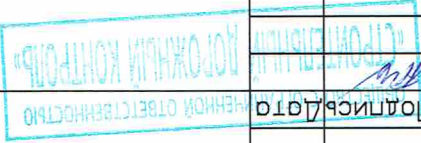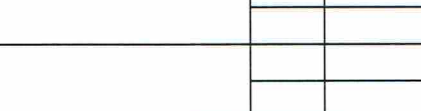

Изм.	Кол.уч.	Ист.	Подпись/Дата	 
			А.Г. Притков	
Принят	Л.М. Мивинская			
Стдия	Лист	Листов	000	СТРОИТЕЛЬНЫЙ КОНТРОЛЬ

Име. N подл.	Подп. и дата	Взам. иче. N
--------------	--------------	--------------

пер. Куйбышева