



”Ремонт дворовой территории многоквартирного дома, проездов к дворовой территории многоквартирного дома по ул. Чапаева N315 города Благодарного Благодарненского района Ставропольского края”

Утверждаю :
Глава города Благодарный Благодарненского района Ставропольского края
Д.А. Тормосов

Исполнительная схема

ул. Чапаева

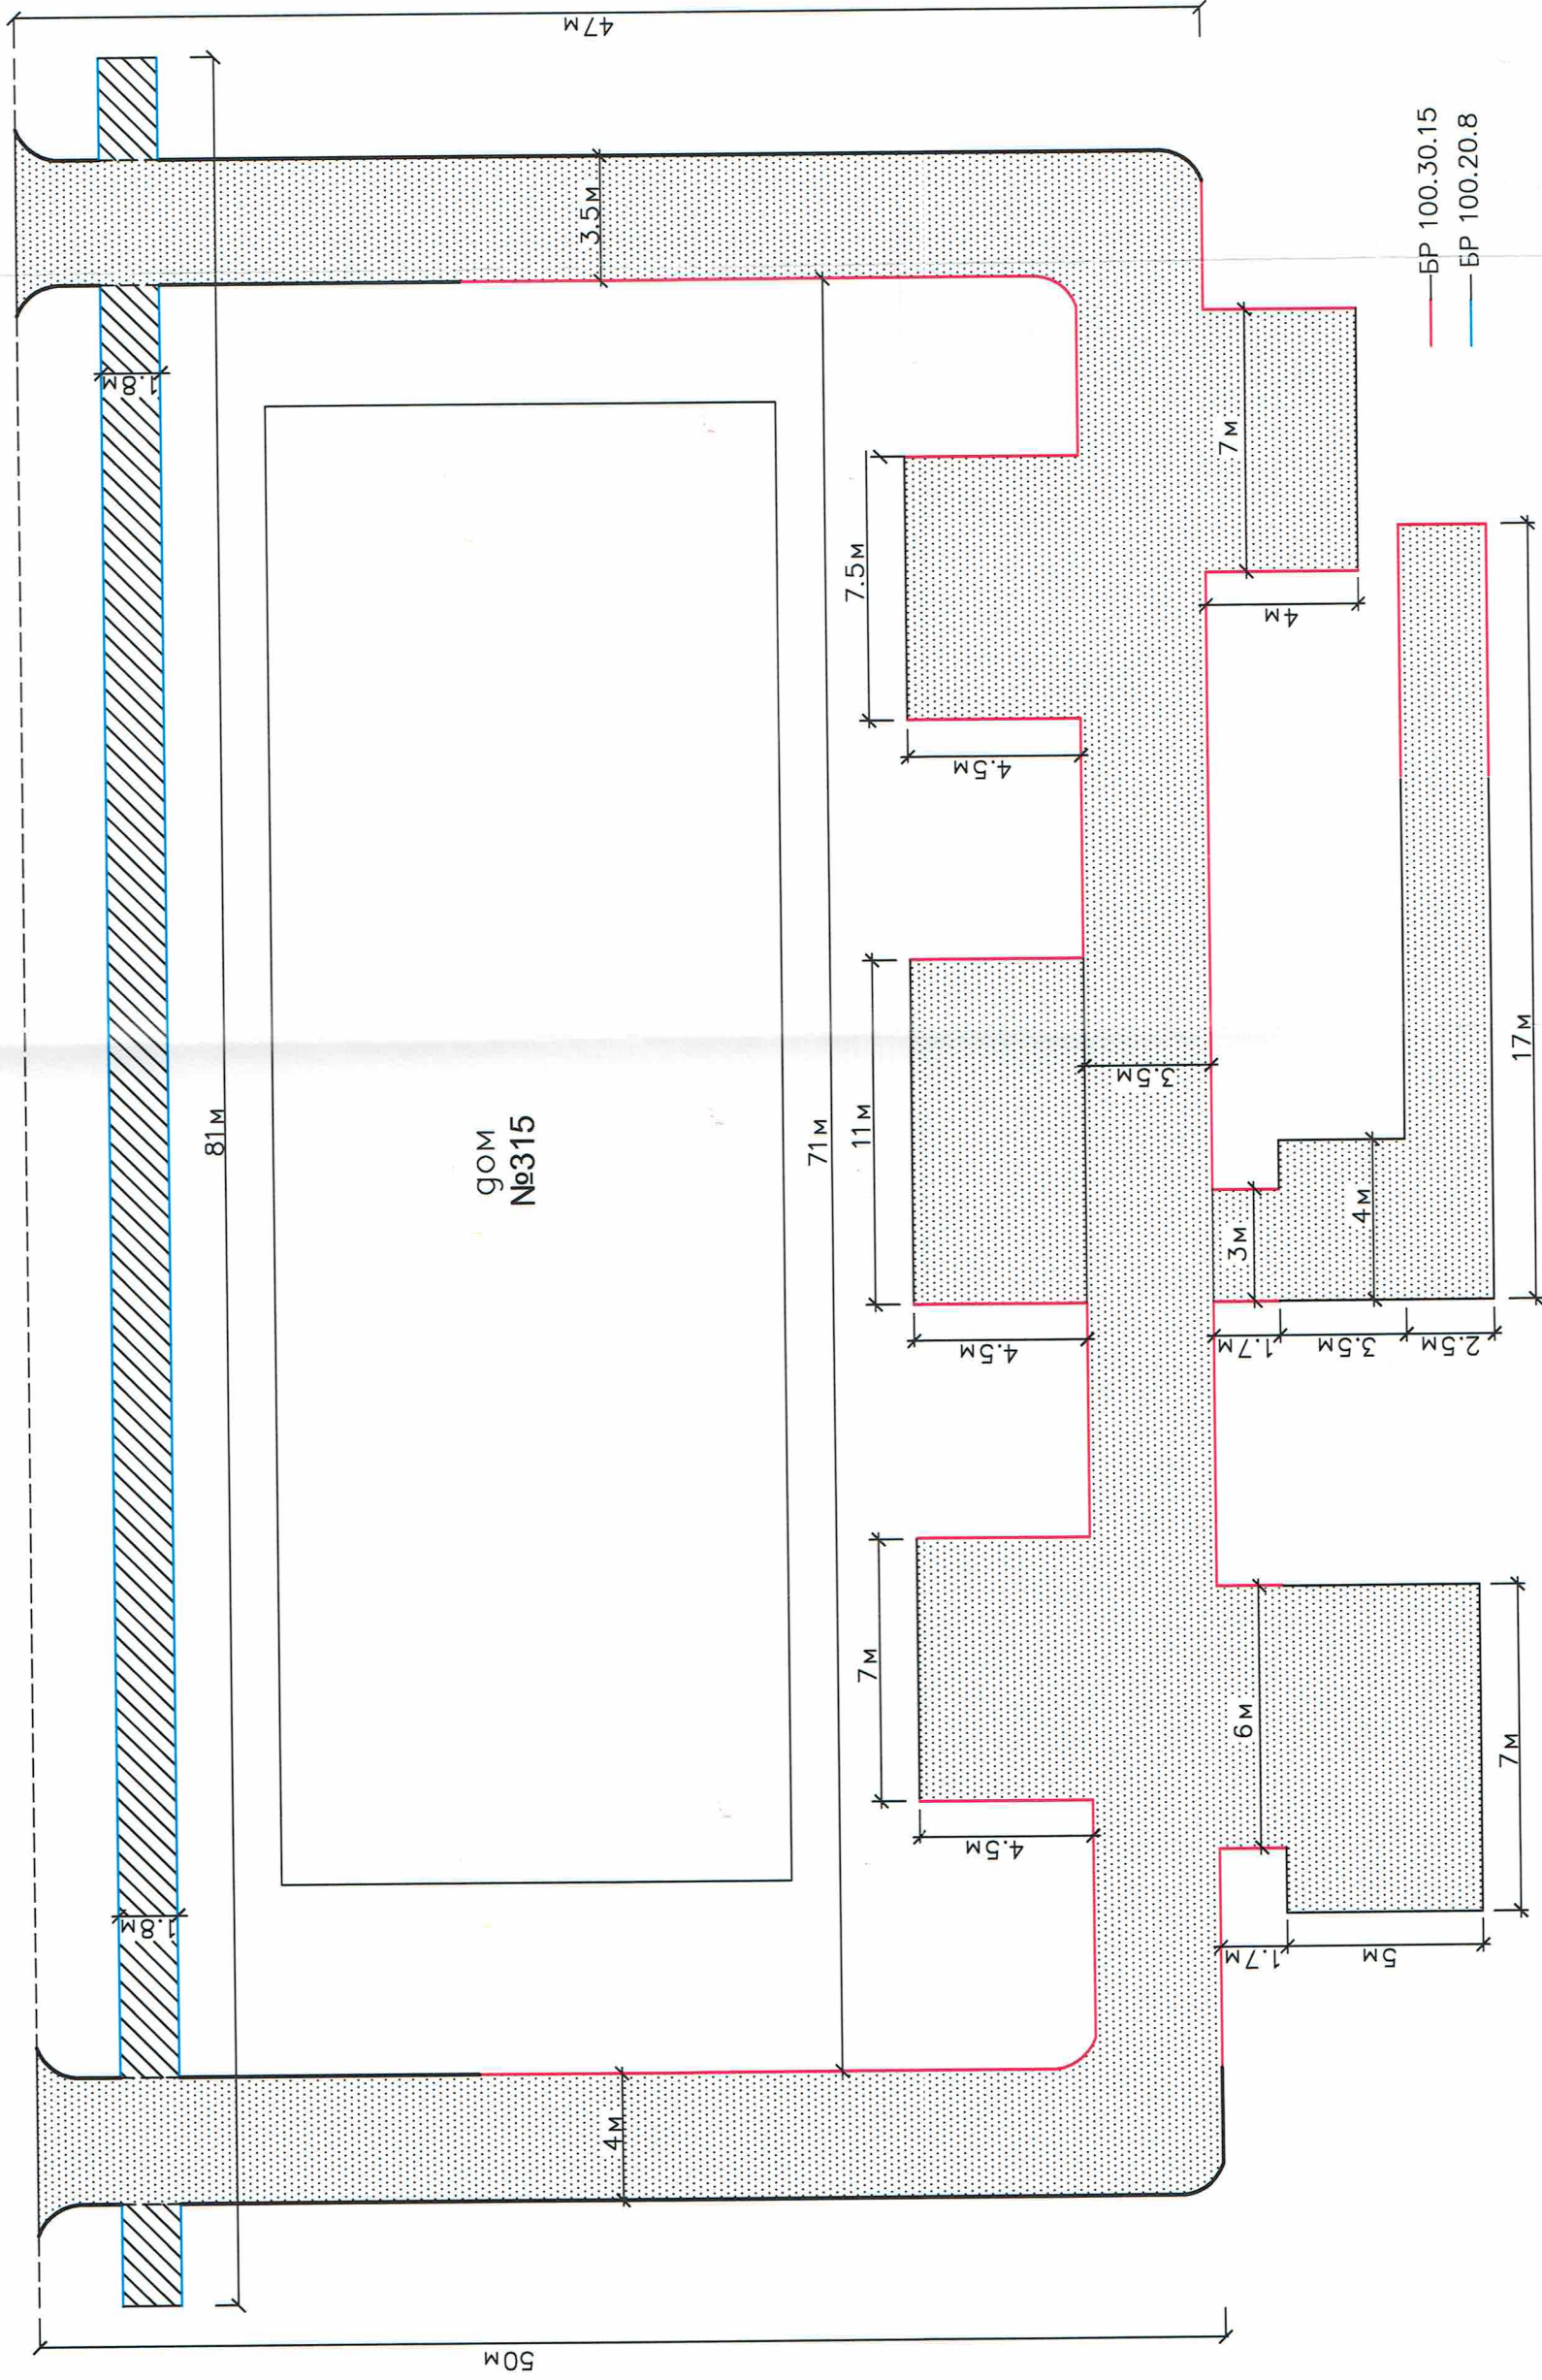

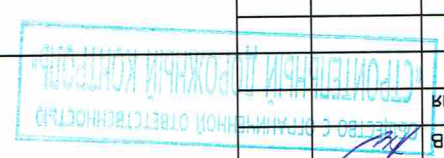Изм. Кол.ч./Лист	Надк./Подпись	Дата
Исполнит.	А.Г. Притков	
Принял	Л.М. Ливинская	
		
Стация	Лист	Листов
000		
