


Ремонт дворовой территории многоквартирного дома, проездов к дворовой территории многоквартирного дома по ул. Московская д. 334 города Благодарного Благодарненского района Ставропольского края

Утверждаю :
Глава города Благодарный Благодарненского района Ставропольского края

Тормосов

Исполнительная схема

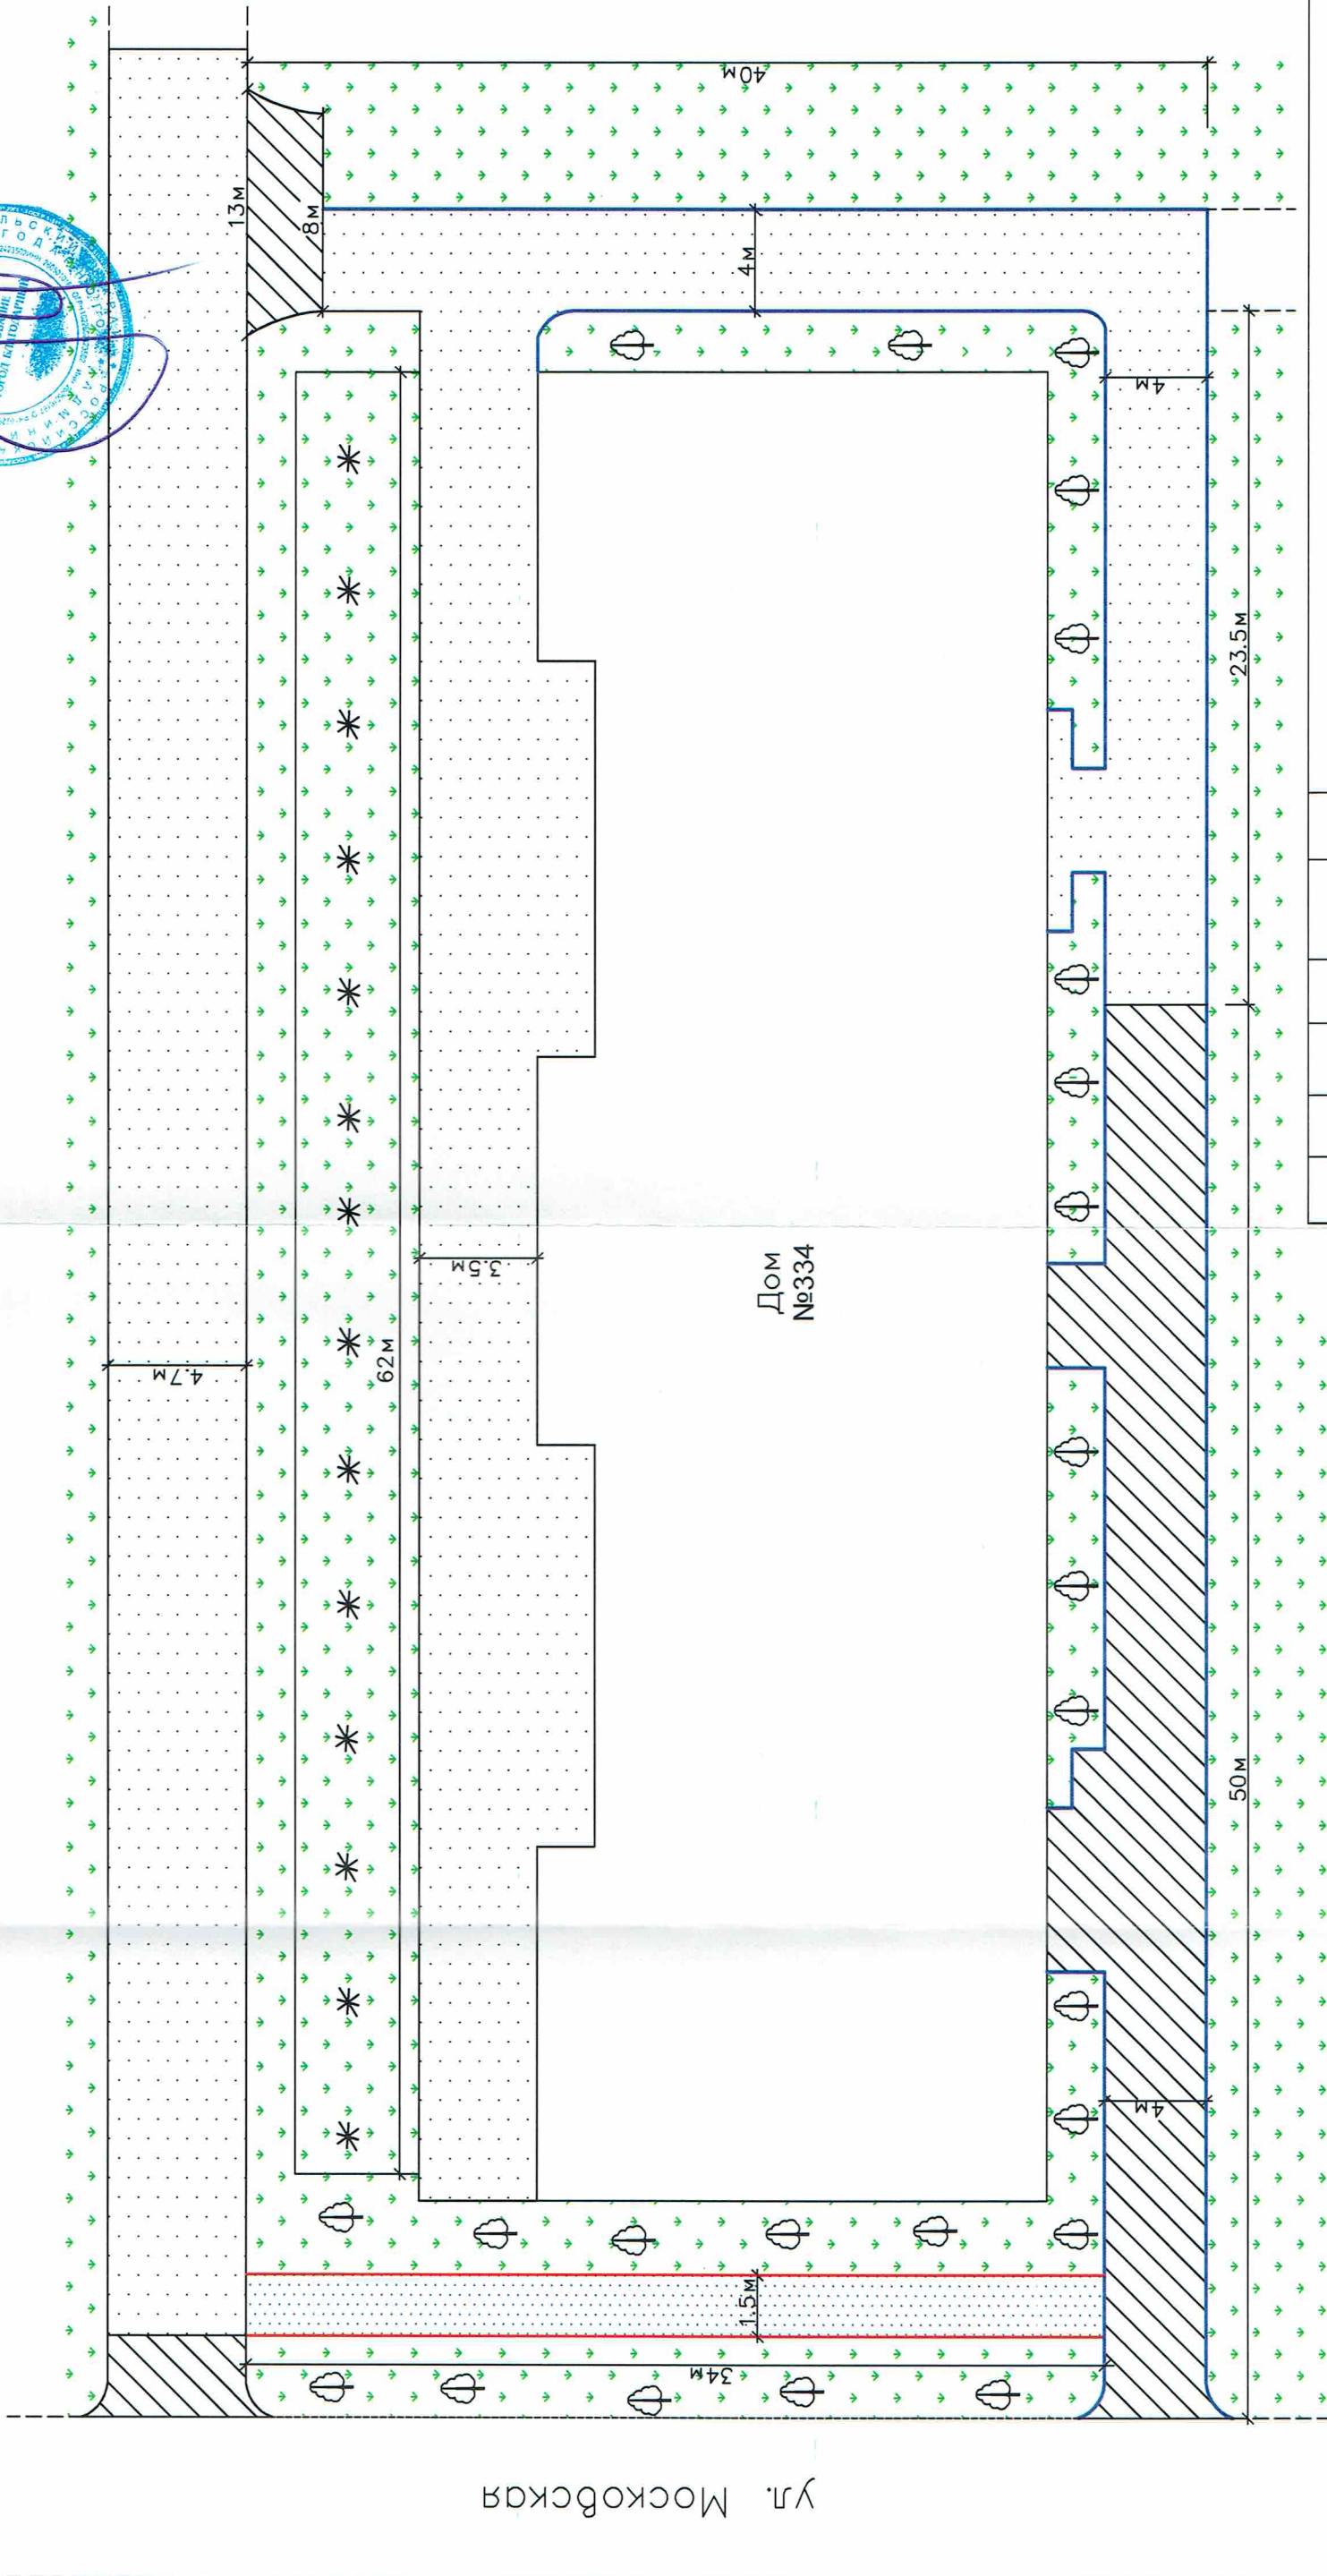

- БР 100.30.15
- БР 100.20.8
- ▨ Дорожная одежда по типу 1
- ▨ Дорожная одежда по типу 2
- ▨ Тротуар

Изм.	Колыч	Лист	Док.	Подпись	Дата
			А.Г. Притков	<i>[Signature]</i>	
			Н.Ю. Сырова		



Стадия	Лист	Листов

ООО
"СТРОЙДОРКОНТРОЛЬ"

Име. N подл.	Подп. и дата	Взам. иче. N