


Ремонт дворовых территорий многоквартирных домов, проездов к дворовым территориям многоквартирных домов по ул. Вокзальная д. 33, 35 города Благодарного Ставропольского края


Утверждаю :
Глава города Благодарного
Благодарного района
Ставропольского края

Исполнительная схема

ДА Тормосов

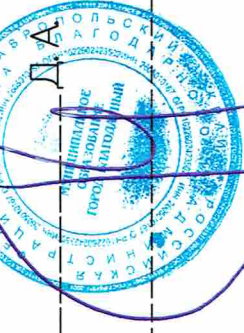

ул. Вокзальная

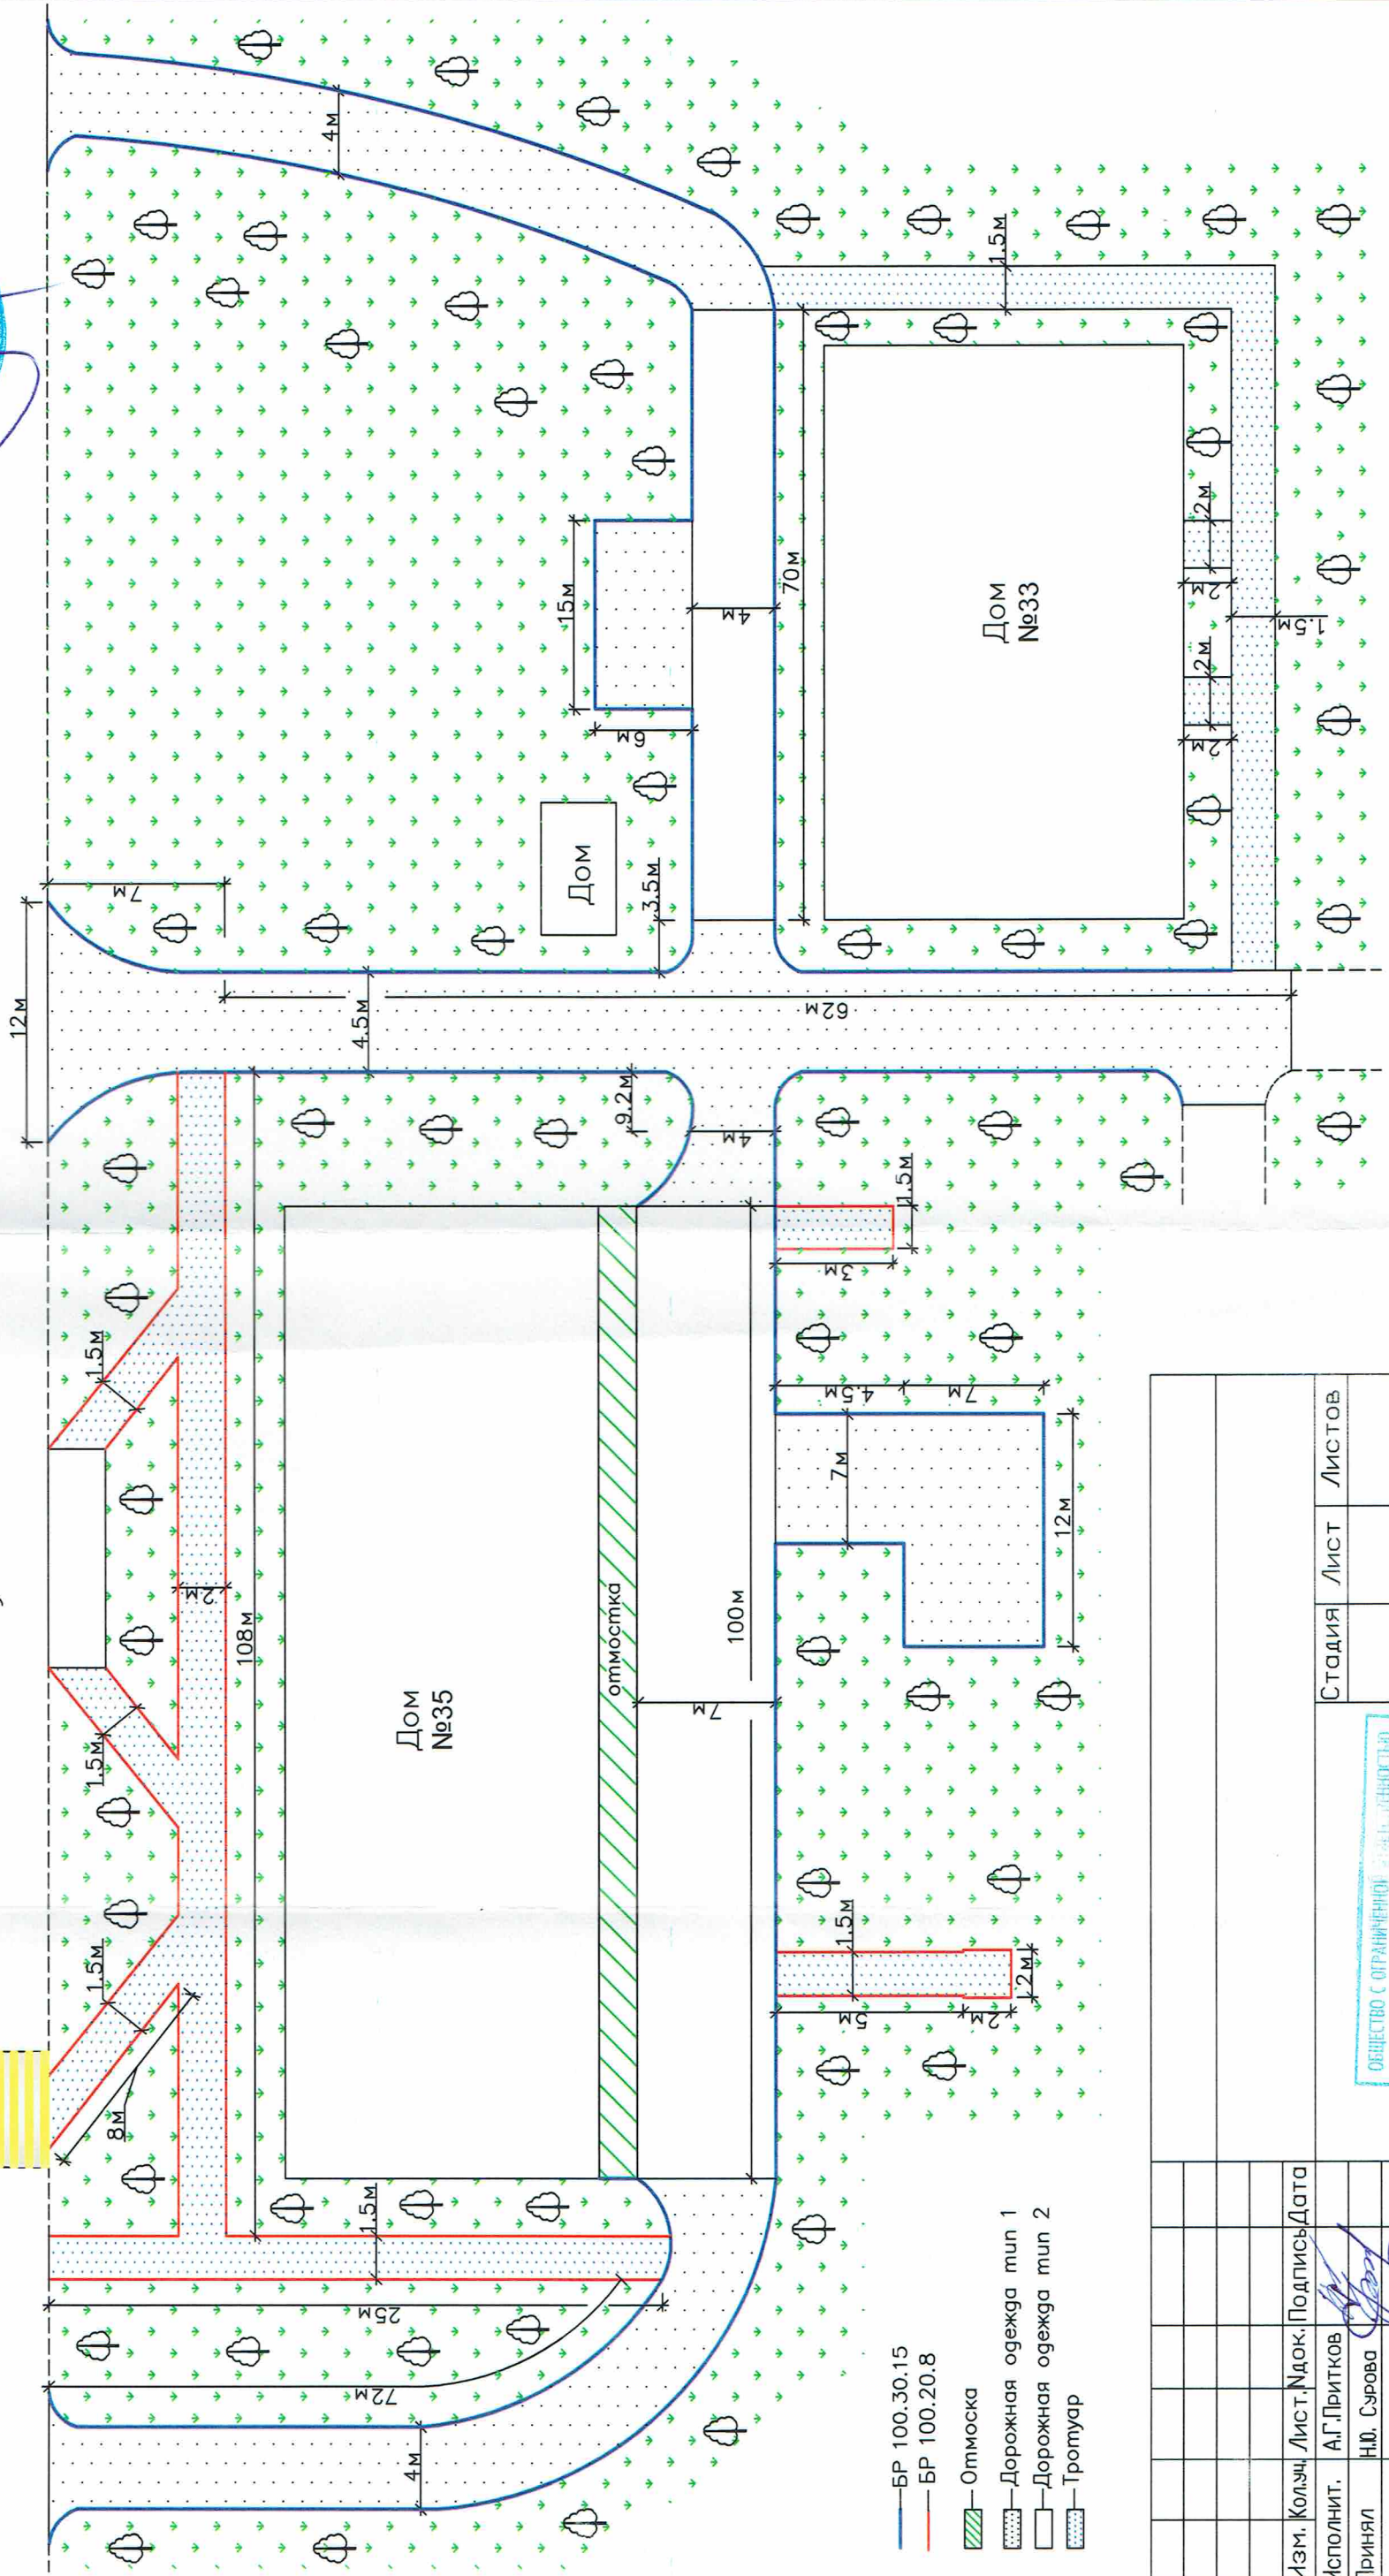

- БР 100.30.15
- БР 100.20.8
- Отмоска
- Дорожная одежда тип 1
- Дорожная одежда тип 2
- Трогуар

Изм.	Колыч	Лист	Идок.	Подпись	Дата
Исполнит.	А.Г.Притков				
Принял	Н.В. Сырова				
Стадия	Лист	Листов			
ООО «СТРОИТЕЛЬНЫЙ ДОРОЖНЫЙ КОНТРОЛЬ»					
«СТРОИТЕЛЬНО-ДОРОЖНЫЙ КОНТРОЛЬ»					
ООО «СТРОИТЕЛЬНО-ДОРОЖНЫЙ КОНТРОЛЬ»					

Име. N подл. Подп. и дата. Взам. инв. N