Ремонт дворовых территорий многоквартирных домов, проездов к дворовым территориям многоквартирных домов по ул. Толстого д. 84 а, 86, ул. Ленина д. 176, ул. Первомайская д. 36 города Благодарного Благодарненского района Ставропольского края

Исполнительная схема

Утверждаю :
Глава города Благодарный
Благодарненского района
Ставропольского края
_____ Д. А. Тормосов

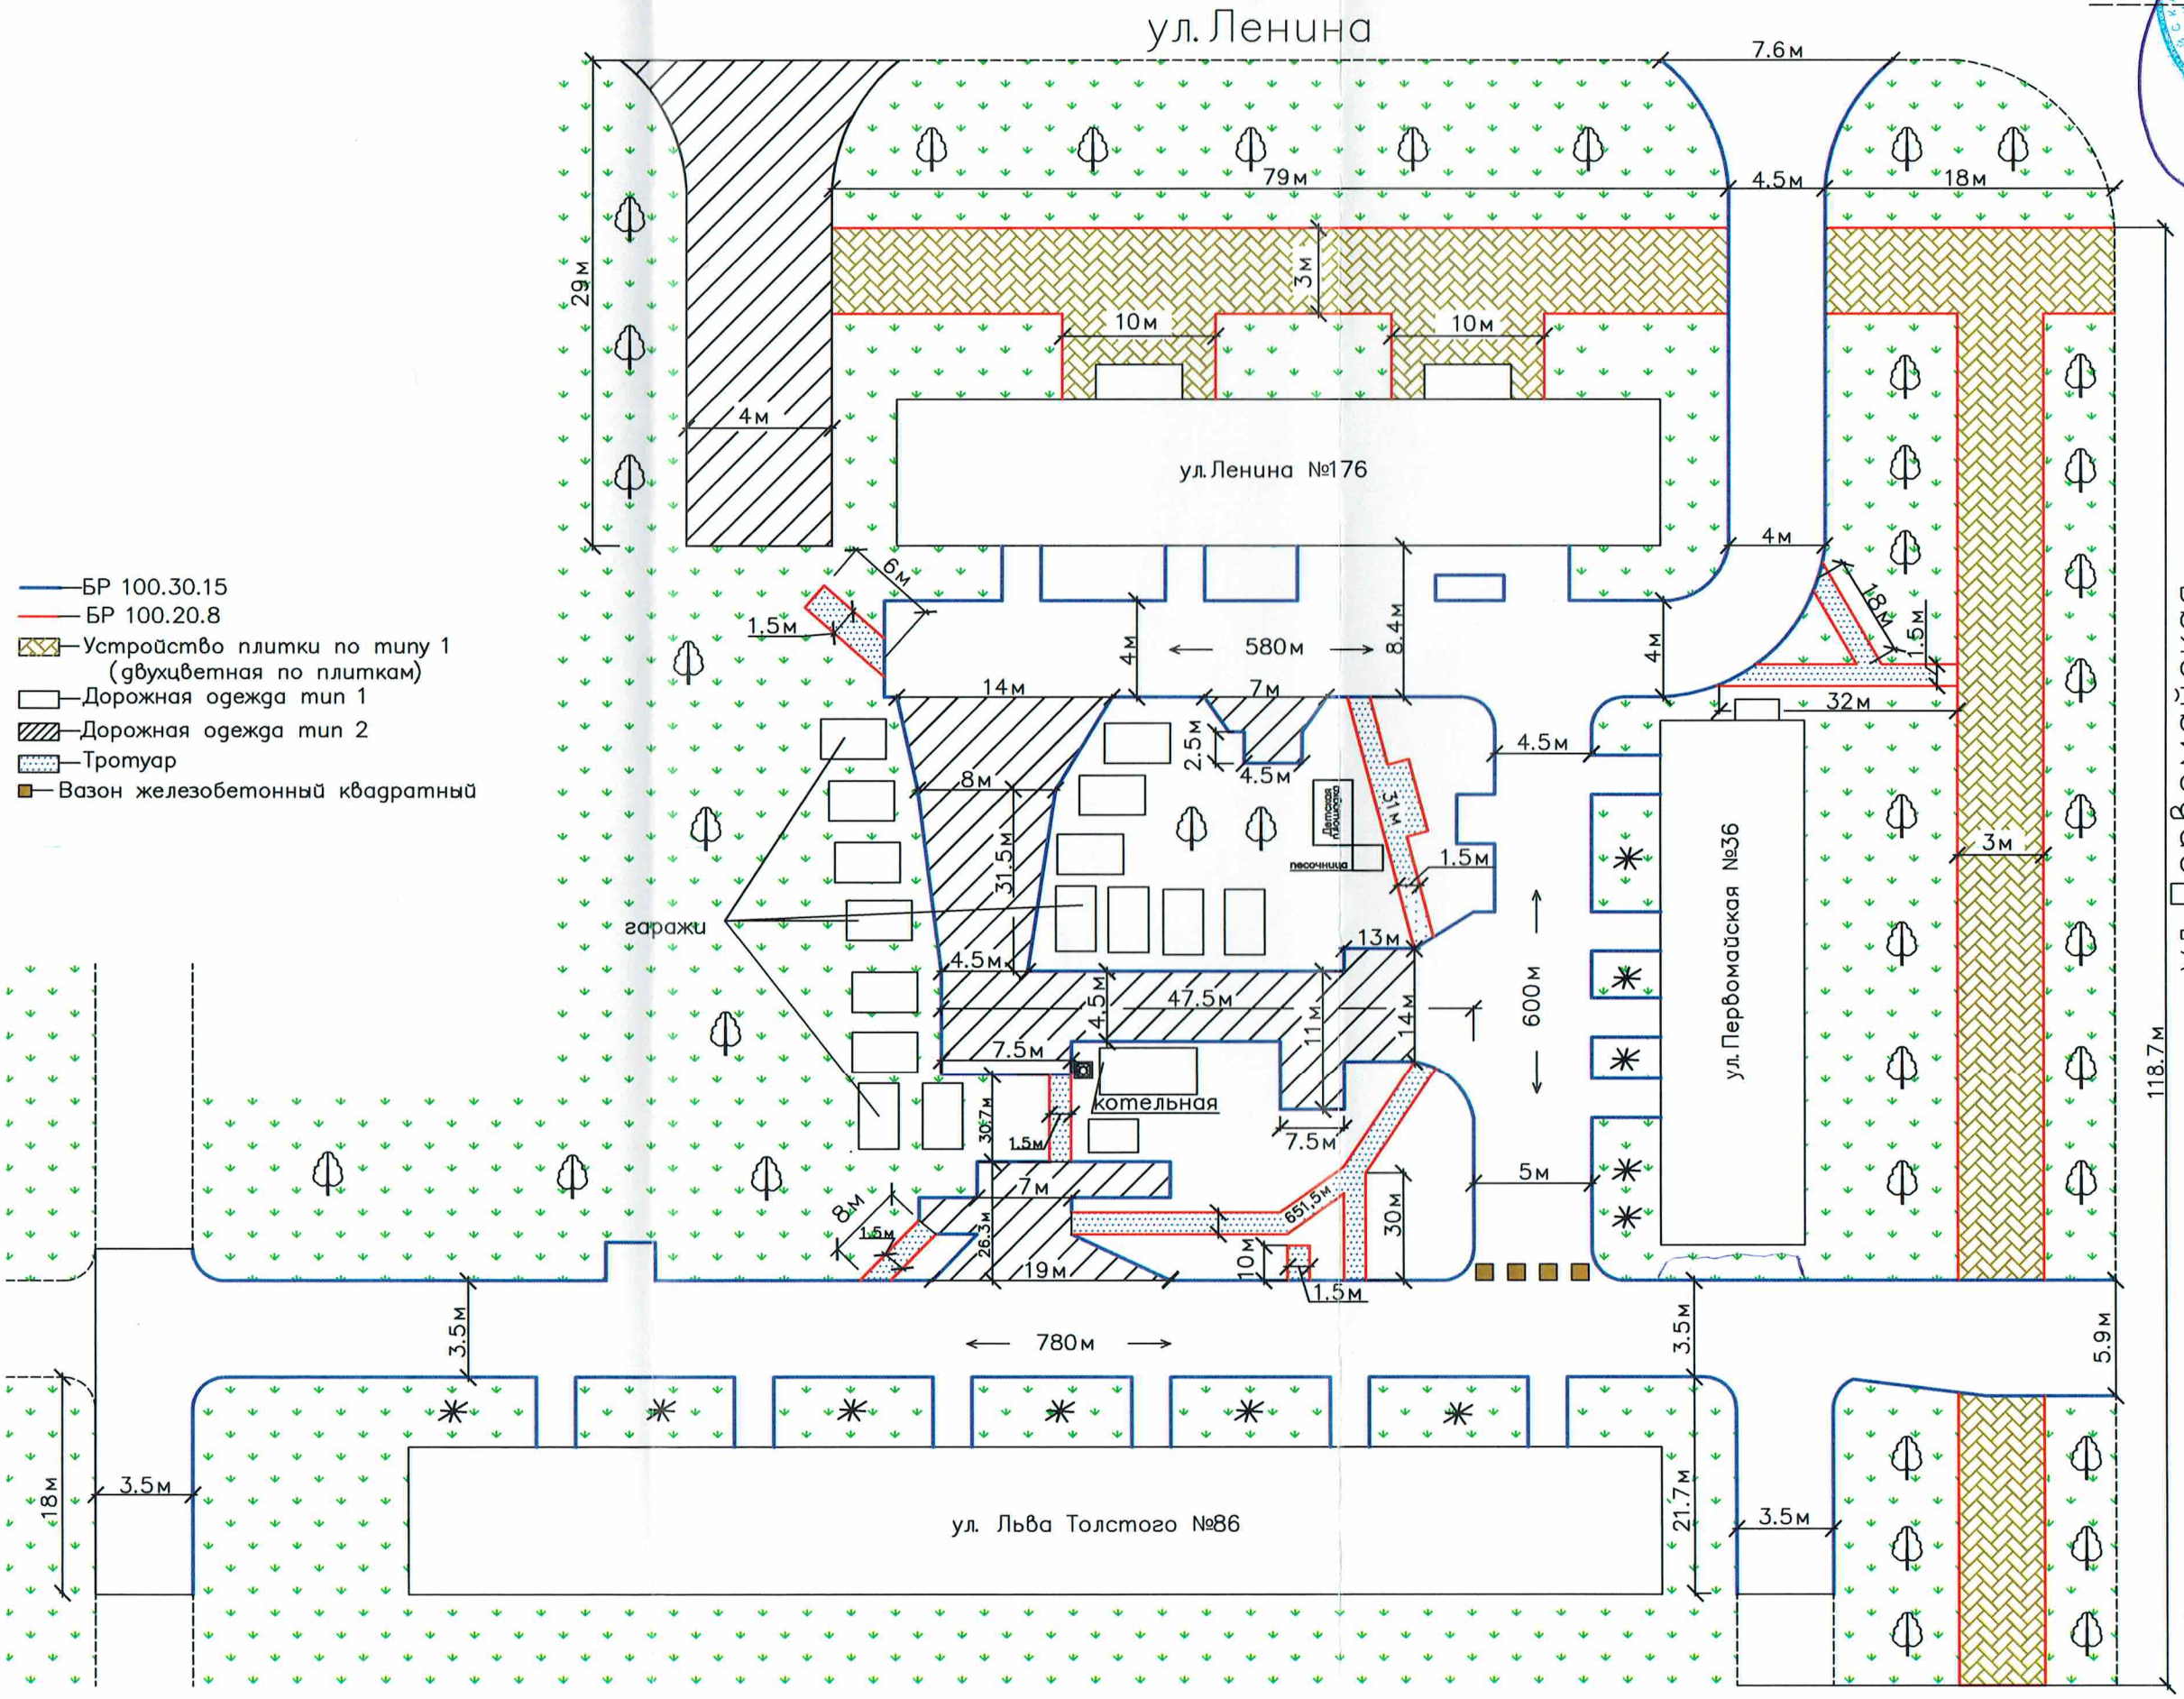

- БР 100.30.15
- БР 100.20.8
- Устройство плитки по типу 1 (двухцветная по плиткам)
- Дорожная одежда тип 1
- Дорожная одежда тип 2
- Тротуар
- Вазон железобетонный квадратный

Изм.	Колуч.	Лист	№док.	Подпись	Дата
Исполнит.	А.Г. Притков				
Принял	Н.Ю. Сурова				

Стадия	Лист	Листов

ООО "Строительный дорожный контроль"

ОБЩЕСТВО С ОГРАНИЧЕННОЙ ОТВЕТСТВЕННОСТЬЮ "СТРОИТЕЛЬНЫЙ ДОРОЖНЫЙ КОНТРОЛЬ"

Инв.N подл. | Подп.и дата | Взам.инв.N